


Объект озеленения II категории
Юго-Западный
Административный Округ
район:
Тёплый Стан
адрес:
проспект Ленинский, владение 131, корпус 4
Исполнитель:
ООО «Институт Технической Инвентаризации»
Дата выпуска: 14.12.2018

ИНВЕНТАРИЗАЦИОННЫЙ ПЛАН УЧЕТНОГО ОБЪЕКТА
Исполнительная съемка М 1:500
(на момент составления паспорта)

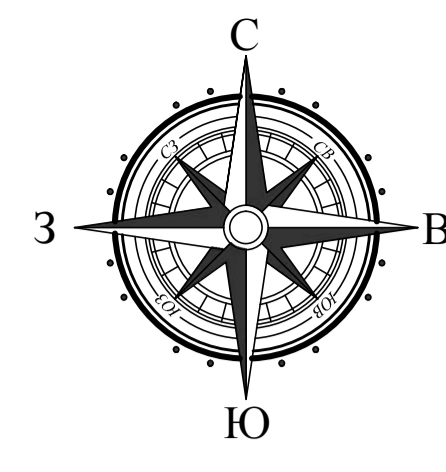

1	Наименование	Количество		
		кв.м	м	штук
	2	3	4	5
1	Общая площадь объекта	16 139,51		
2	Эксплуатационная площадь	14 069,70		
3	Зеленые насаждения, в т.ч.	7 726,82		
	- под деревьями	82,50		165
	- под кустарниками	94,60	106,7	422
	- под цветниками	0,00		
	- под газонами	7 549,72		
4	Под замощением, в том числе (по покрытиям):	6 342,88		
	Резиновое	3 539,91		
	Песчано-гравийная смесь	354,30		
	Асфальтовое	2 433,68		
	Металл	14,99		
5	Строения и сооружения	2 069,81		
6	Водоёмы	0,00		
7	Элементы благоустройства	0,00	757,98	40

СОГЛАСОВАНО:

Балансодержатель (землепользователь)
ГБОУ Школа № 109

_____ / _____
" _____ " _____ 2018 г.

М 1:500

Заказчик: ГБОУ Школа № 109									
Выполнение работ по инвентаризации, учёту зелёных насаждений и изготовление паспортов «Паспорт благоустройства территории» с введением данных в АИС «Регистр зелёных насаждений»									
Изм.	Кол.уч.	Лист	№ док.	Подп.	Дата	по адресу:	Стадия	Лист:	Листов:
					12.18	проспект Ленинский, владение 131,		1	2
					12.18	корпус 4			
					12.18				
Инвентаризационный план М 1:500						ООО «Институт Технической Инвентаризации» Москва 2018 г. Формат А1 841x594			